

添付資料 2 施設配置等の変遷(参考)

焼却施設建設開始時において、粗大施設はあくまで「建設予定」であったことから、焼却施設の図面類に示されている粗大施設関係の構造物は位置・寸法等が正確ではない。そのため、施設配置図面を確認する際は留意が必要である。


施設の稼働・整備等に関する変遷

昭和 62 年 7 月	■焼却施設 建設工事開始
平成元年 7 月	■粗大施設 建設工事開始
平成 2 年 4 月	■焼却施設及び粗大施設 稼働開始 配置図 1-1 及び 1-2 ・稼働後間もなくプラットホーム前面のスペースに屋根を増設した。
平成 13 年 4 月	■リサイクルプラザ 稼働開始 配置図 2 ・焼却施設に付属する既設洗車場 2 箇所を撤去し、そのうち自動洗車機部分（既設計量機 2 台に近接する部分）に 3 台目の計量機を増設した。。
平成 16 年 4 月	■RDF 製造施設 稼働開始 ・RDF 製造施設の建設工事において、焼却施設に付属する既設車庫棟を撤去して敷地進入路を再整備（位置及び線形の変更と擁壁の設置）した。また、焼却施設及び粗大施設の工場棟から RDF 製造施設工場棟へ可燃物を移送するための RDF 移送コンベヤ類を設置したほか、焼却施設及び粗大施設に以下の改造を実施した。 【焼却施設】 ごみホッパに投入した可燃ごみを RDF 移送コンベヤ類へ搬送するためのコンベヤを設置した。 【粗大施設】 処理フローを見直し、アルミ選別機及び 2 台目の磁選機を設置した上で、可燃性の破碎選別残渣を RDF 移送コンベヤ類へ搬送するコンベヤを設置した。 ■焼却施設 稼働停止 （焼却処理を停止し、可燃ごみの受入は継続）
平成 31 年 4 月	■はつかいちエネルギーグリーンセンター 稼働開始 （廿日市市木材港南 12-8 に本市が新設したごみ焼却施設） ■RDF 製造施設 稼働停止 ■焼却施設での可燃ごみの受入停止 ■粗大施設 稼働停止 現在は焼却施設及び粗大施設のプラットホーム部分を保管施設として使用しており、既設計量機にて保管施設への搬入出の計量を行っている。また、本施設北側に RC 製・CB 製のヤードを整備しドラム缶等の保管に使用している。 配置図 3

添付資料 2 施設配置等の変遷（参考）

【配置図 2】（リサイクルプラザ-竣工図）

- ・焼却施設及び粗大施設の洗車場（2箇所）はリサイクルプラザ整備時に撤去され、手動洗車機部分には駐車場、自動洗車機部分にはリサイクルプラザ用として3台目の計量機が増設された。

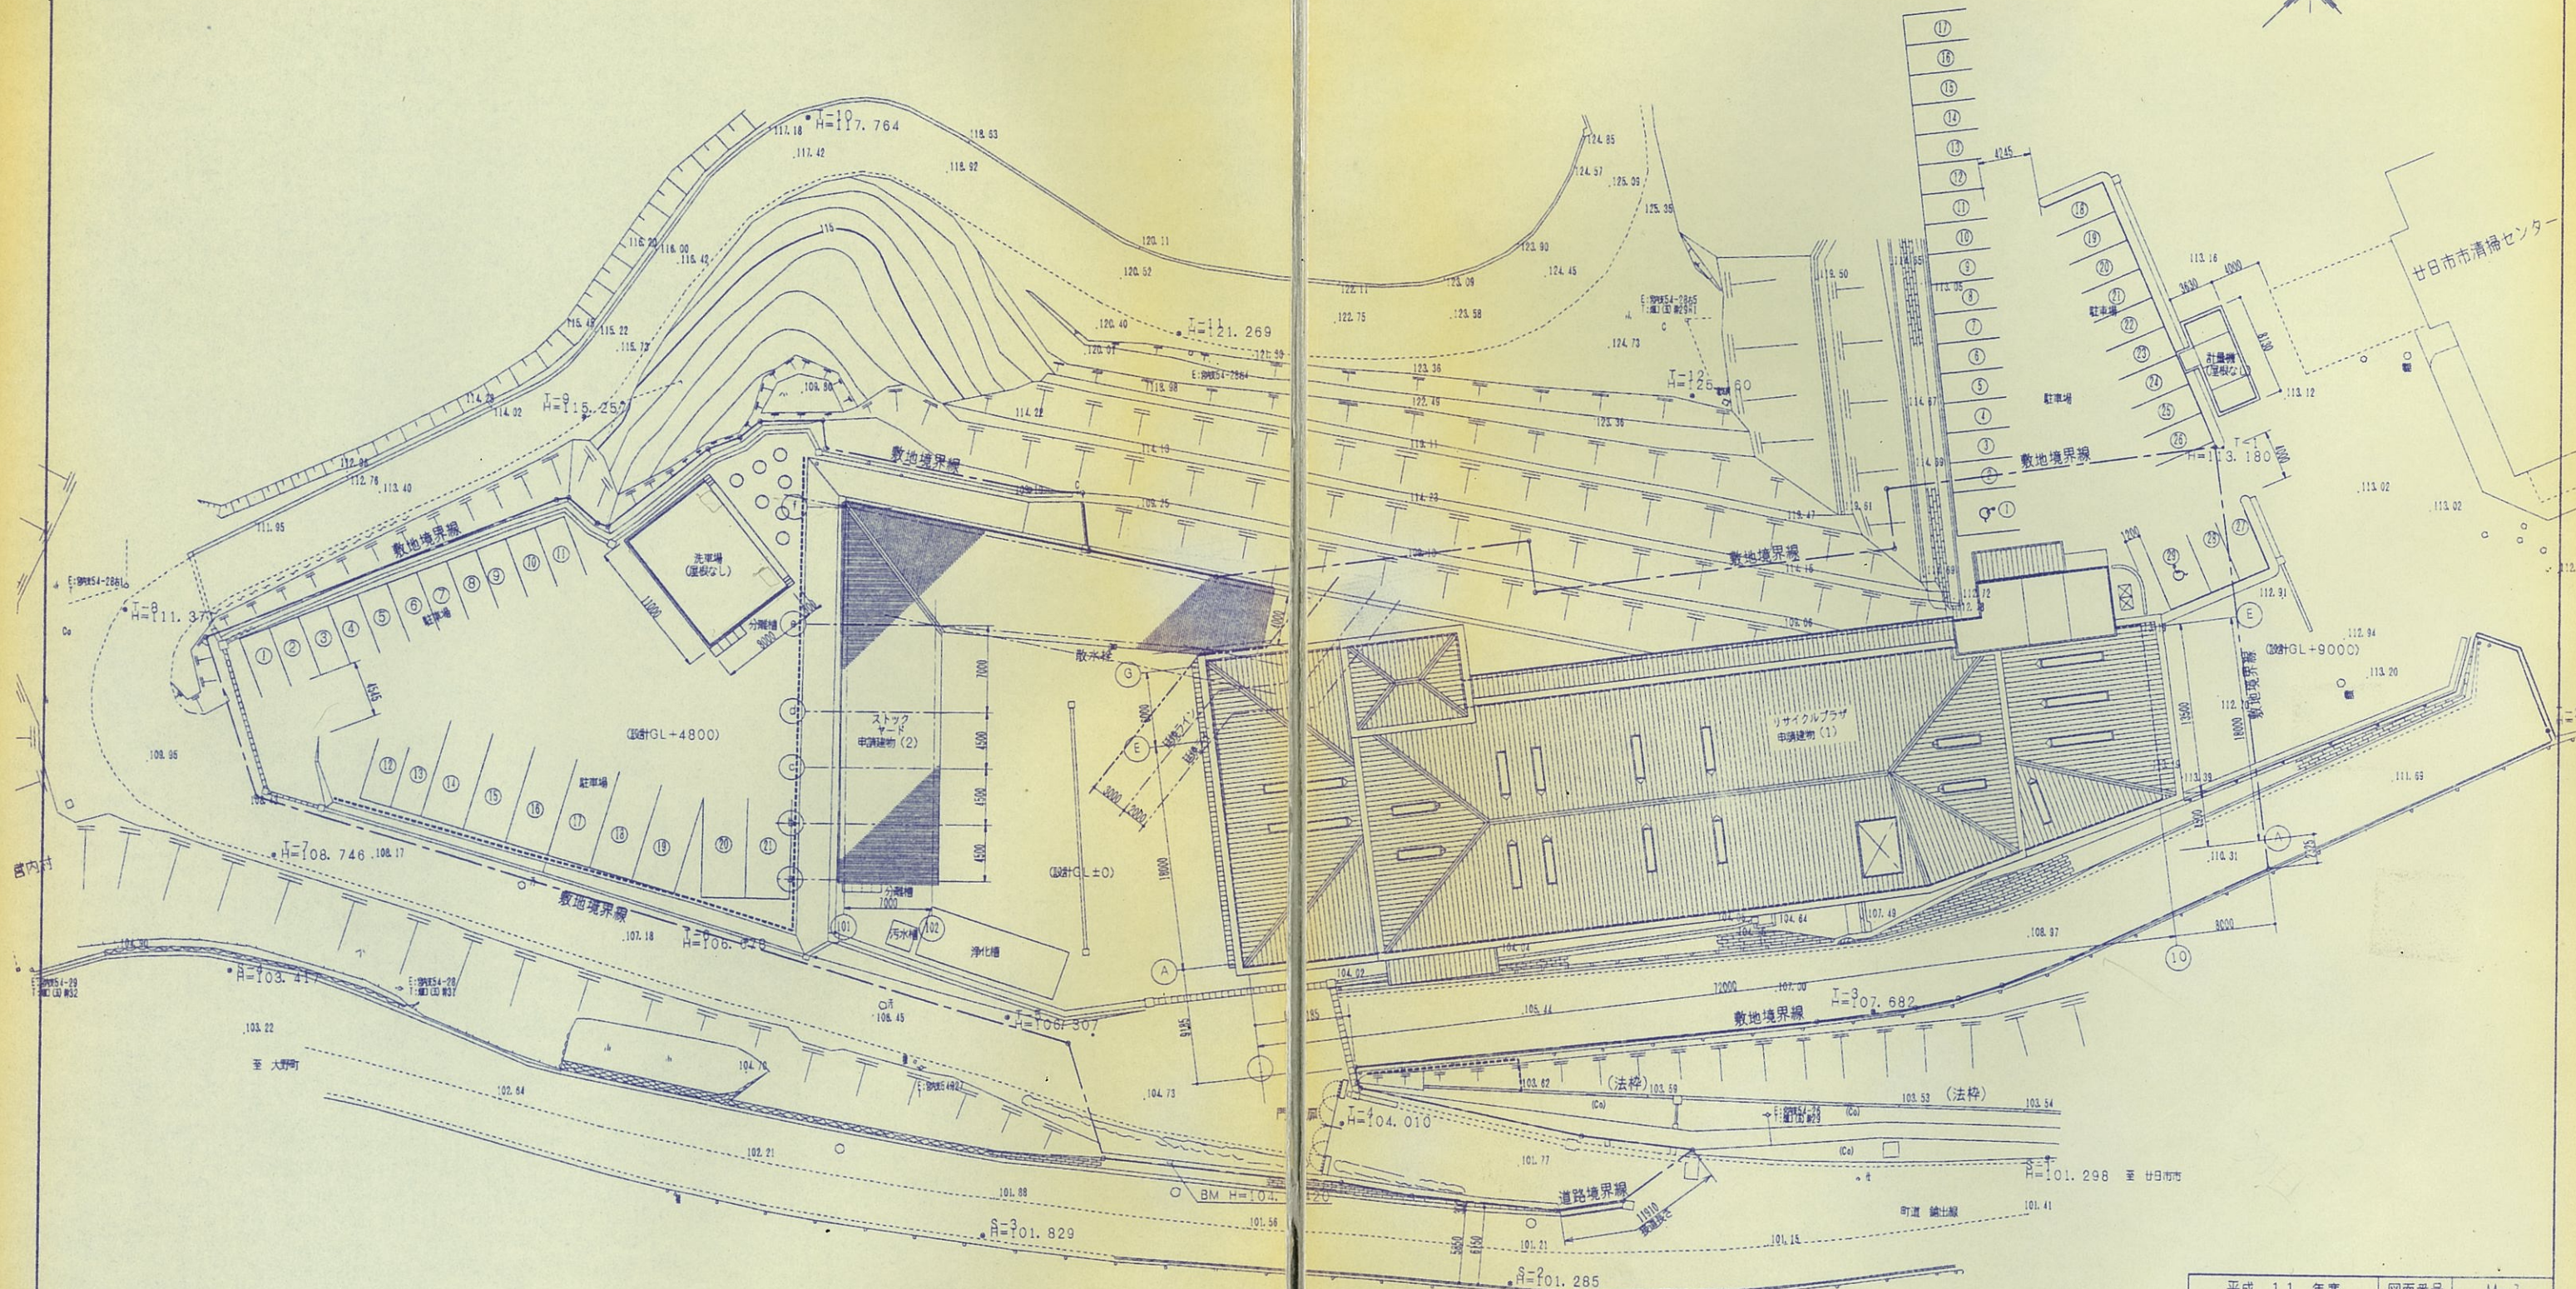

設計GL=FH104.35
3FL-200=FH113.35

平成 11 年度	図面番号	AA-7
廿日市市リサイクルプラザ建築工事		
図面名称	全体配置図	
作成年月	平成 11 年 7 月	縮尺 S=1:250
竣工図		
廿日市市		

添付資料 2 施設配置等の変遷（参考）

【配置図 3】（RDF製造施設整備後～現況）

- RDF製造施設（ごみ固形燃料化施設）建設時に、焼却施設及び粗大施設工場棟からRDF製造施設に可燃物を移送するコンベヤ類が設置された。
- RDF製造施設建設時に、焼却施設に付属する車庫棟は撤去され、敷地内進入路の付け直しが行われている。
- 焼却施設及び粗大施設プラットフォーム前面に屋根が増設されている（施設竣工後から数年の間に整備）。
- 粗大施設北側に設置されていたストックヤード2区画に加えてRC製及びCB製のストックヤードが増設されている。

